

## いわき都市計画道路の変更 【いわき市復興整備計画（福島県決定）】

いわき都市計画道路に1・5・1号小名浜道路を次のように追加する。

また、いわき都市計画道路中3・5・4号勿来常磐線を次のように変更する。

種別	名称		位置			区域	構造				備考
	番号	路線名	起点	終点	主な経過地	延長	構造形式	車線の数	幅員	地表式の区間における鉄道等との交差の構造	
自動車専用道路	1・5・1	小名浜道路	いわき市泉町下川字大剣	いわき市山田町和久	いわき市添野町猿田	約8,340m		2車線	13.5m		
	構造形式の内訳		いわき市添野町欠下	いわき市添野町欠下		約460m	嵩上式	/	13.5m		
			いわき市添野町大町	いわき市添野町猿田		約470m	嵩上式		12.0m ～ 13.5m		
			いわき市高倉野町堤ノ上	いわき市高倉町田ノ作		約540m	嵩上式		17.5m		
						約6,870m	地表式		13.5m ～ 17.5m	幹線街路勿来常磐線と立体交差1箇所 常磐自動車道と立体交差1箇所	
	<p>なお、          いわき市泉町下川字大剣地内に出入口を設ける。          いわき市泉町下川字境ノ町地内に出入口を設ける。          いわき市添野町猿田地内に出入口を設ける。          いわき市山田町長沢地内にインターチェンジを設ける。          いわき市山田町和久地内に出入口を設ける。</p>										
幹線街路	3・5・4	勿来常磐線	いわき市勿来町関田御城前	いわき市常磐下船尾町古内		約16,360m		2車線	12m		
	構造形式の内訳					約16,360m	地表式	2車線	12m ～ 22.5m	幹線街路と平面交差17箇所、幹線街路仁井田佐糠線と立体交差1箇所、自動車専用道路と立体交差1箇所	

「区域及び構造は計画図表示のとおり」

## 理 由

(都)小名浜道路及び(都)勿来常磐線について、以下の理由により復興整備計画に記載し、本案のとおり変更しようとするもの。


### (1) 1・5・1 小名浜道路

本路線は、本県の海の玄関口である重要港湾小名浜港と常磐自動車道とを連結する自動車専用道路であり、「福島県復興計画」の重点プロジェクトでもある「ふくしま復興再生道路」に位置付けられており、本路線の整備により小名浜港の物流拠点としての機能強化を図り、周辺道路の渋滞緩和や地域の観光及び復興を支援する都市施設として、本案のとおりいわき都市計画道路に追加しようとするものです。

### (2) 3・5・4 勿来常磐線

新たに整備される(都)小名浜道路と本路線が交差する箇所において、円滑な交通を確保するために右折車線を整備することから、本案のとおり幅員を現況12mを13.75mに変更しようとするものです。

# いわき都市計画図(2)

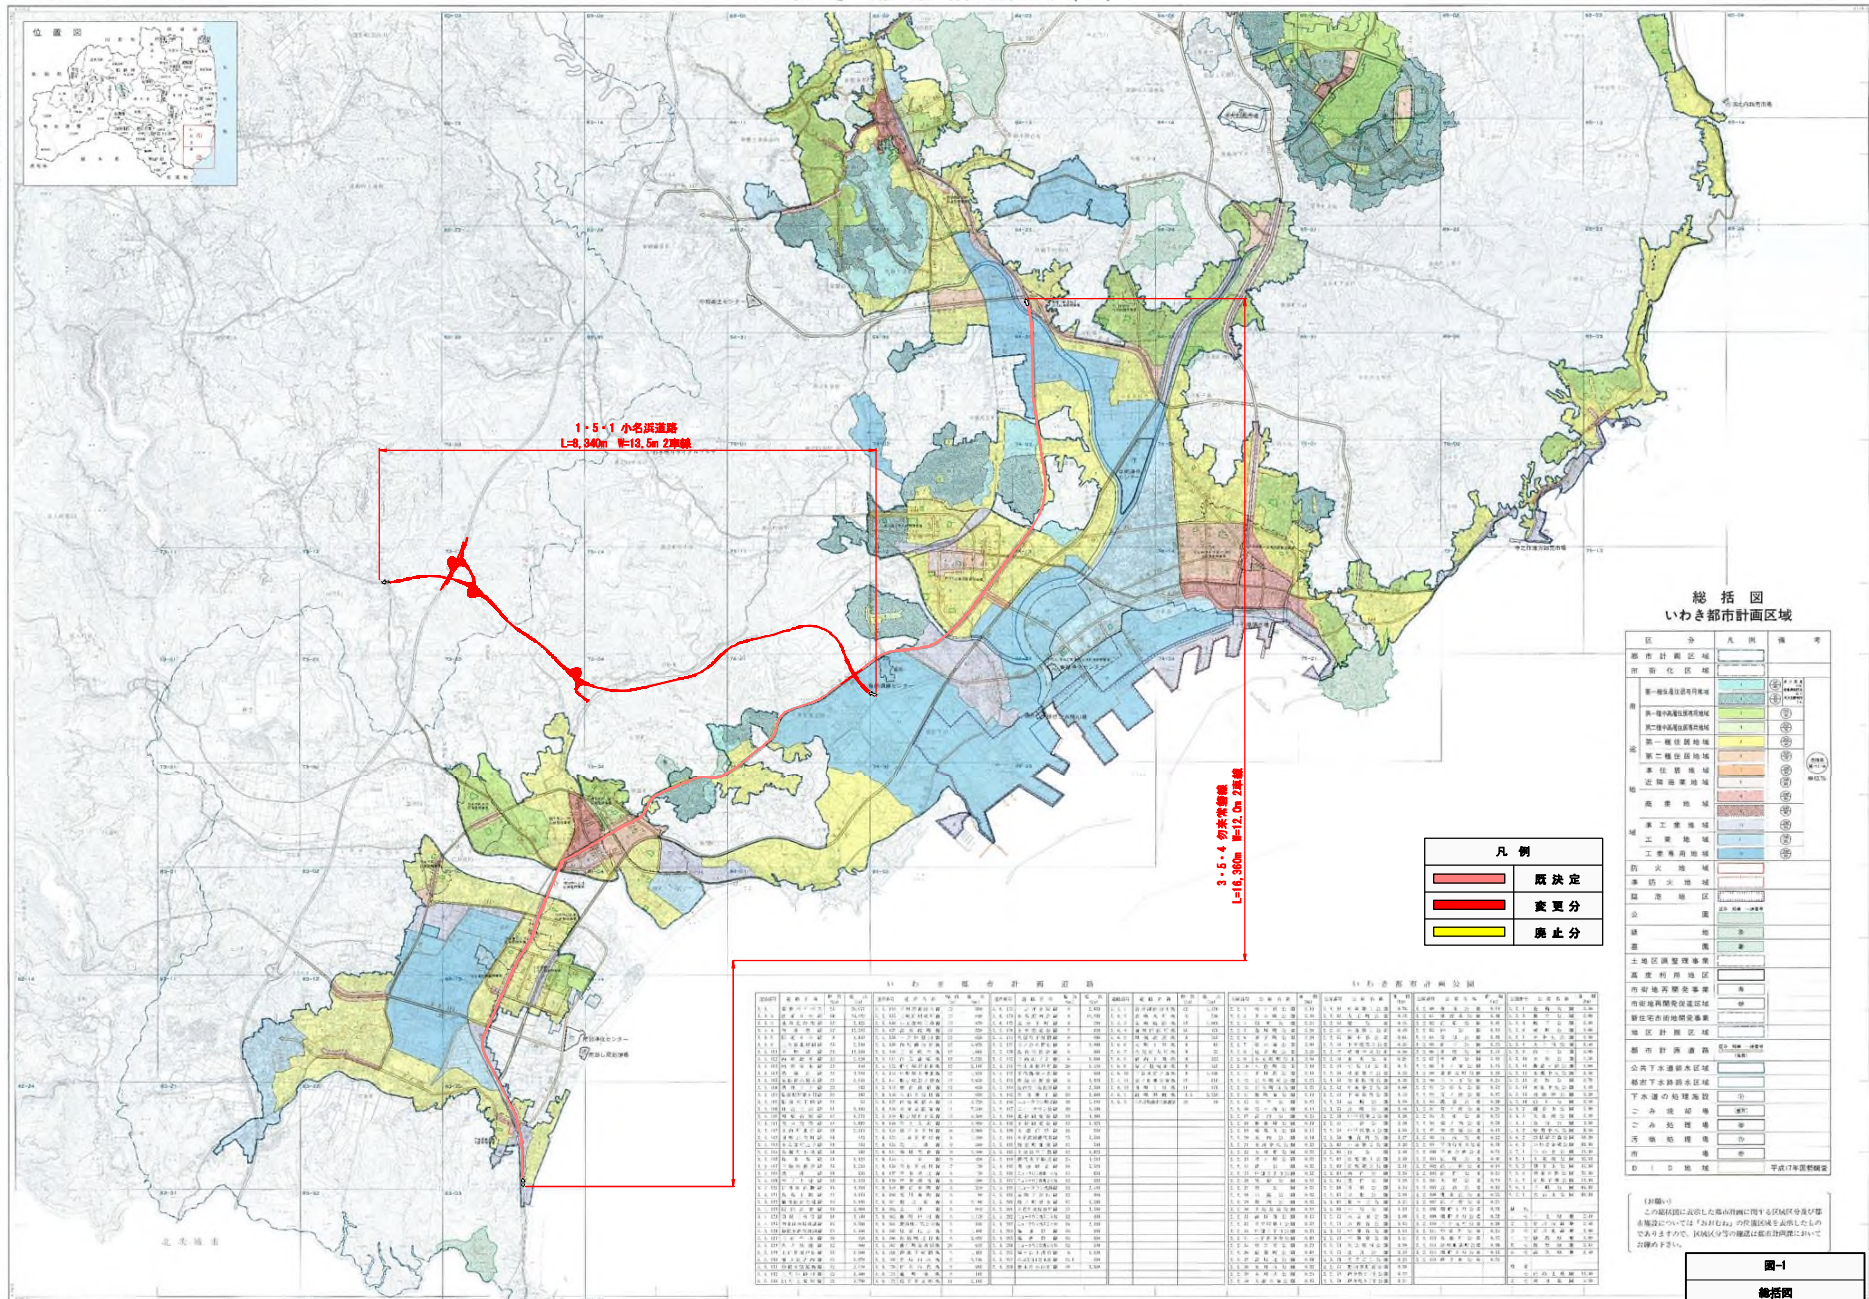

### 総括図 いわき都市計画区域


凡例	
[Red line]	既決定
[Red line]	変更分
[Yellow line]	廃止分


図-1  
総括図  
図面 全 80 葉の 1  
縮尺 1/25,000